


24. Änderung Flächennutzungsplan

Planteil Stand 30.10.2025

Gemeinde Huglfing
M 1:5.000


Bestand

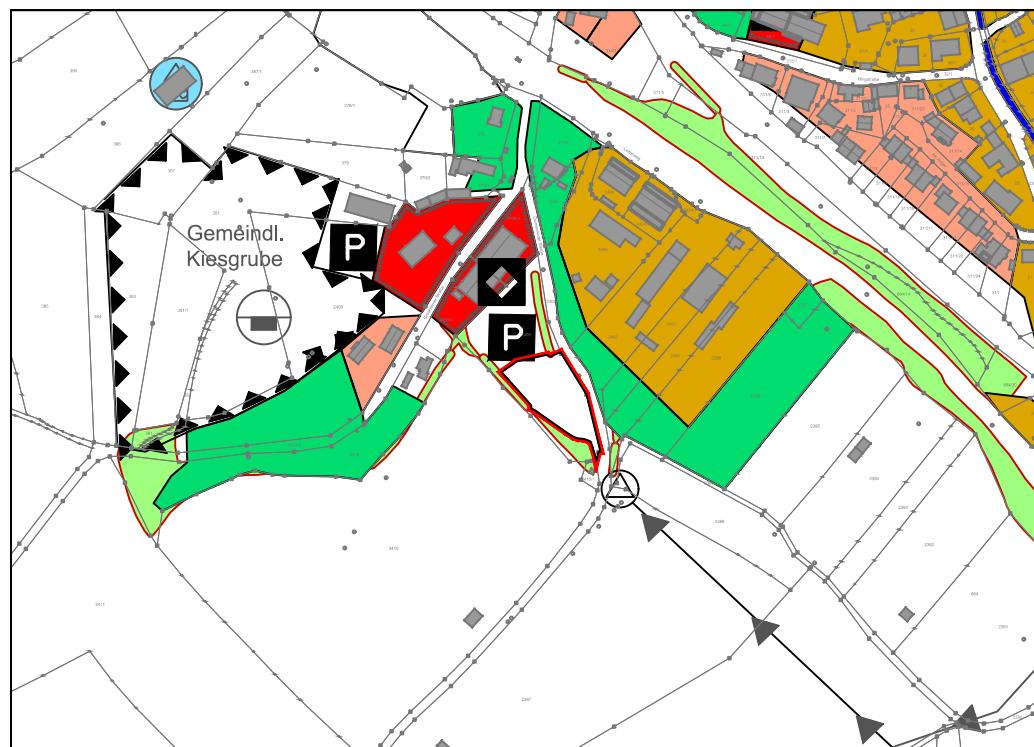

Zeichenerklärung für Bestand

- S (yellow square): Sondergebiete mit Zweckbestimmung
- Green area: Öffentliche Grünflächen
- Light green area: Private Grünflächen
- Black area with a white 'P': Kiesabbaufächen
- Red line: Grenze Änderungsbereich

Änderung

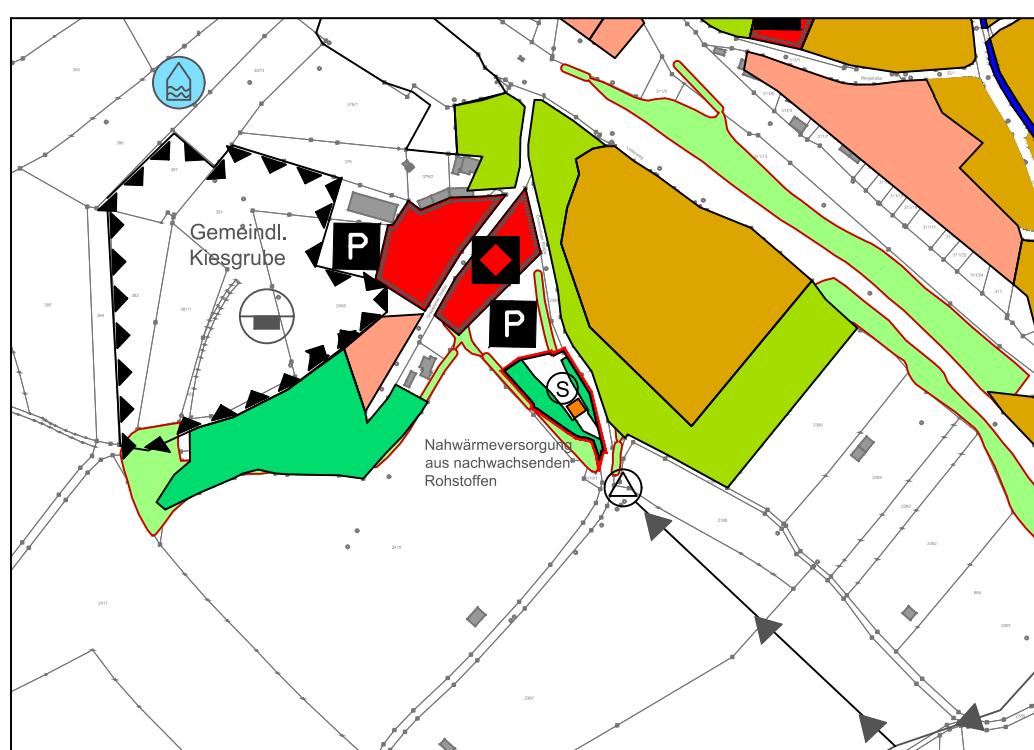

Zeichenerklärung für Änderung

- S (yellow square): Sondergebiete mit Zweckbestimmung
- Green area: Öffentliche Grünflächen
- Light green area: Private Grünflächen
- Black area with a white 'P': Kiesabbaufächen
- Red line: Grenze Änderungsbereich